


OBJEKT 6 1.OG


171,90m²
 Fliesen
 Belichtungsflaeche: 32,7 m² => 17,7%

OBJEKT 6 1.OG

171,24m²
 Fliesen
 Belichtungsflaeche: 24,53 m² => 14,3%

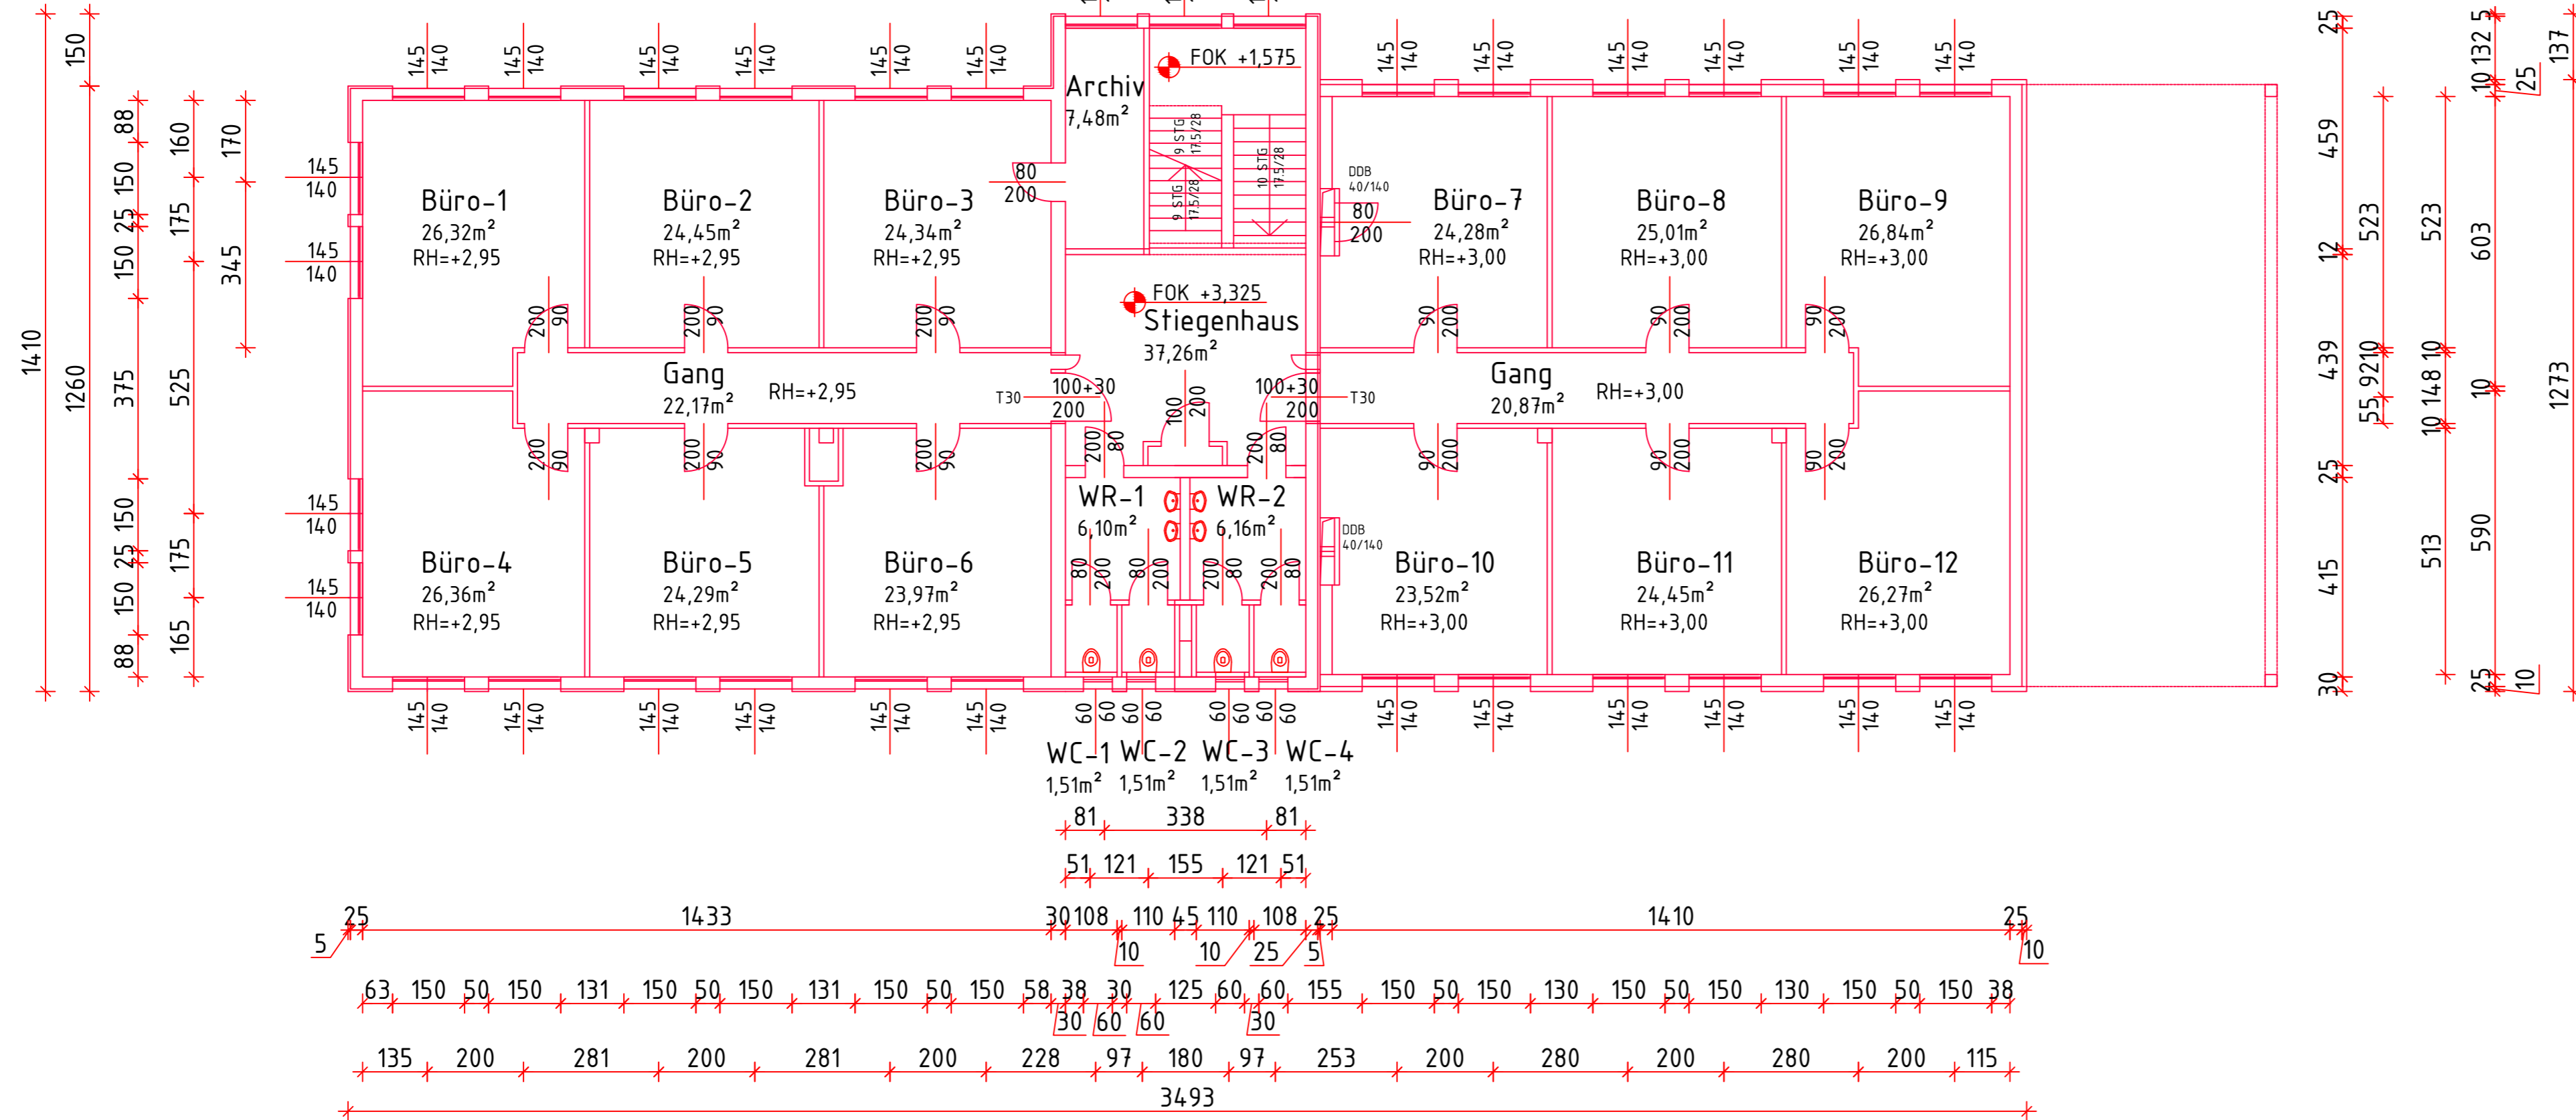

LAGEPLAN / DETAILÜBERSICHT

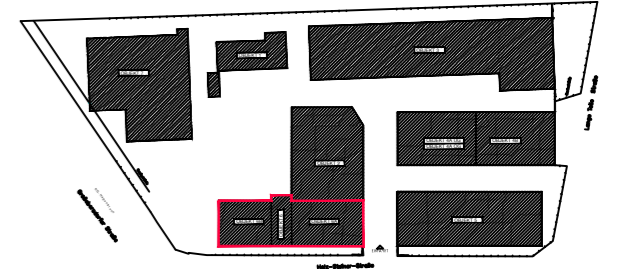

PLANINHALT:

OBJEKT 6 1.OG

GRUNDRISS Niveau 3,325

PROJEKT:

INDUSTRIEPARK SEYRING
 HOLZ STEINER STRASSE 6
 2201 SEYRING

BAUHERR:



AUSG.AN:

AUSG.AM:

DATUM: 18.04.2013 MASSTAB: 1/100