
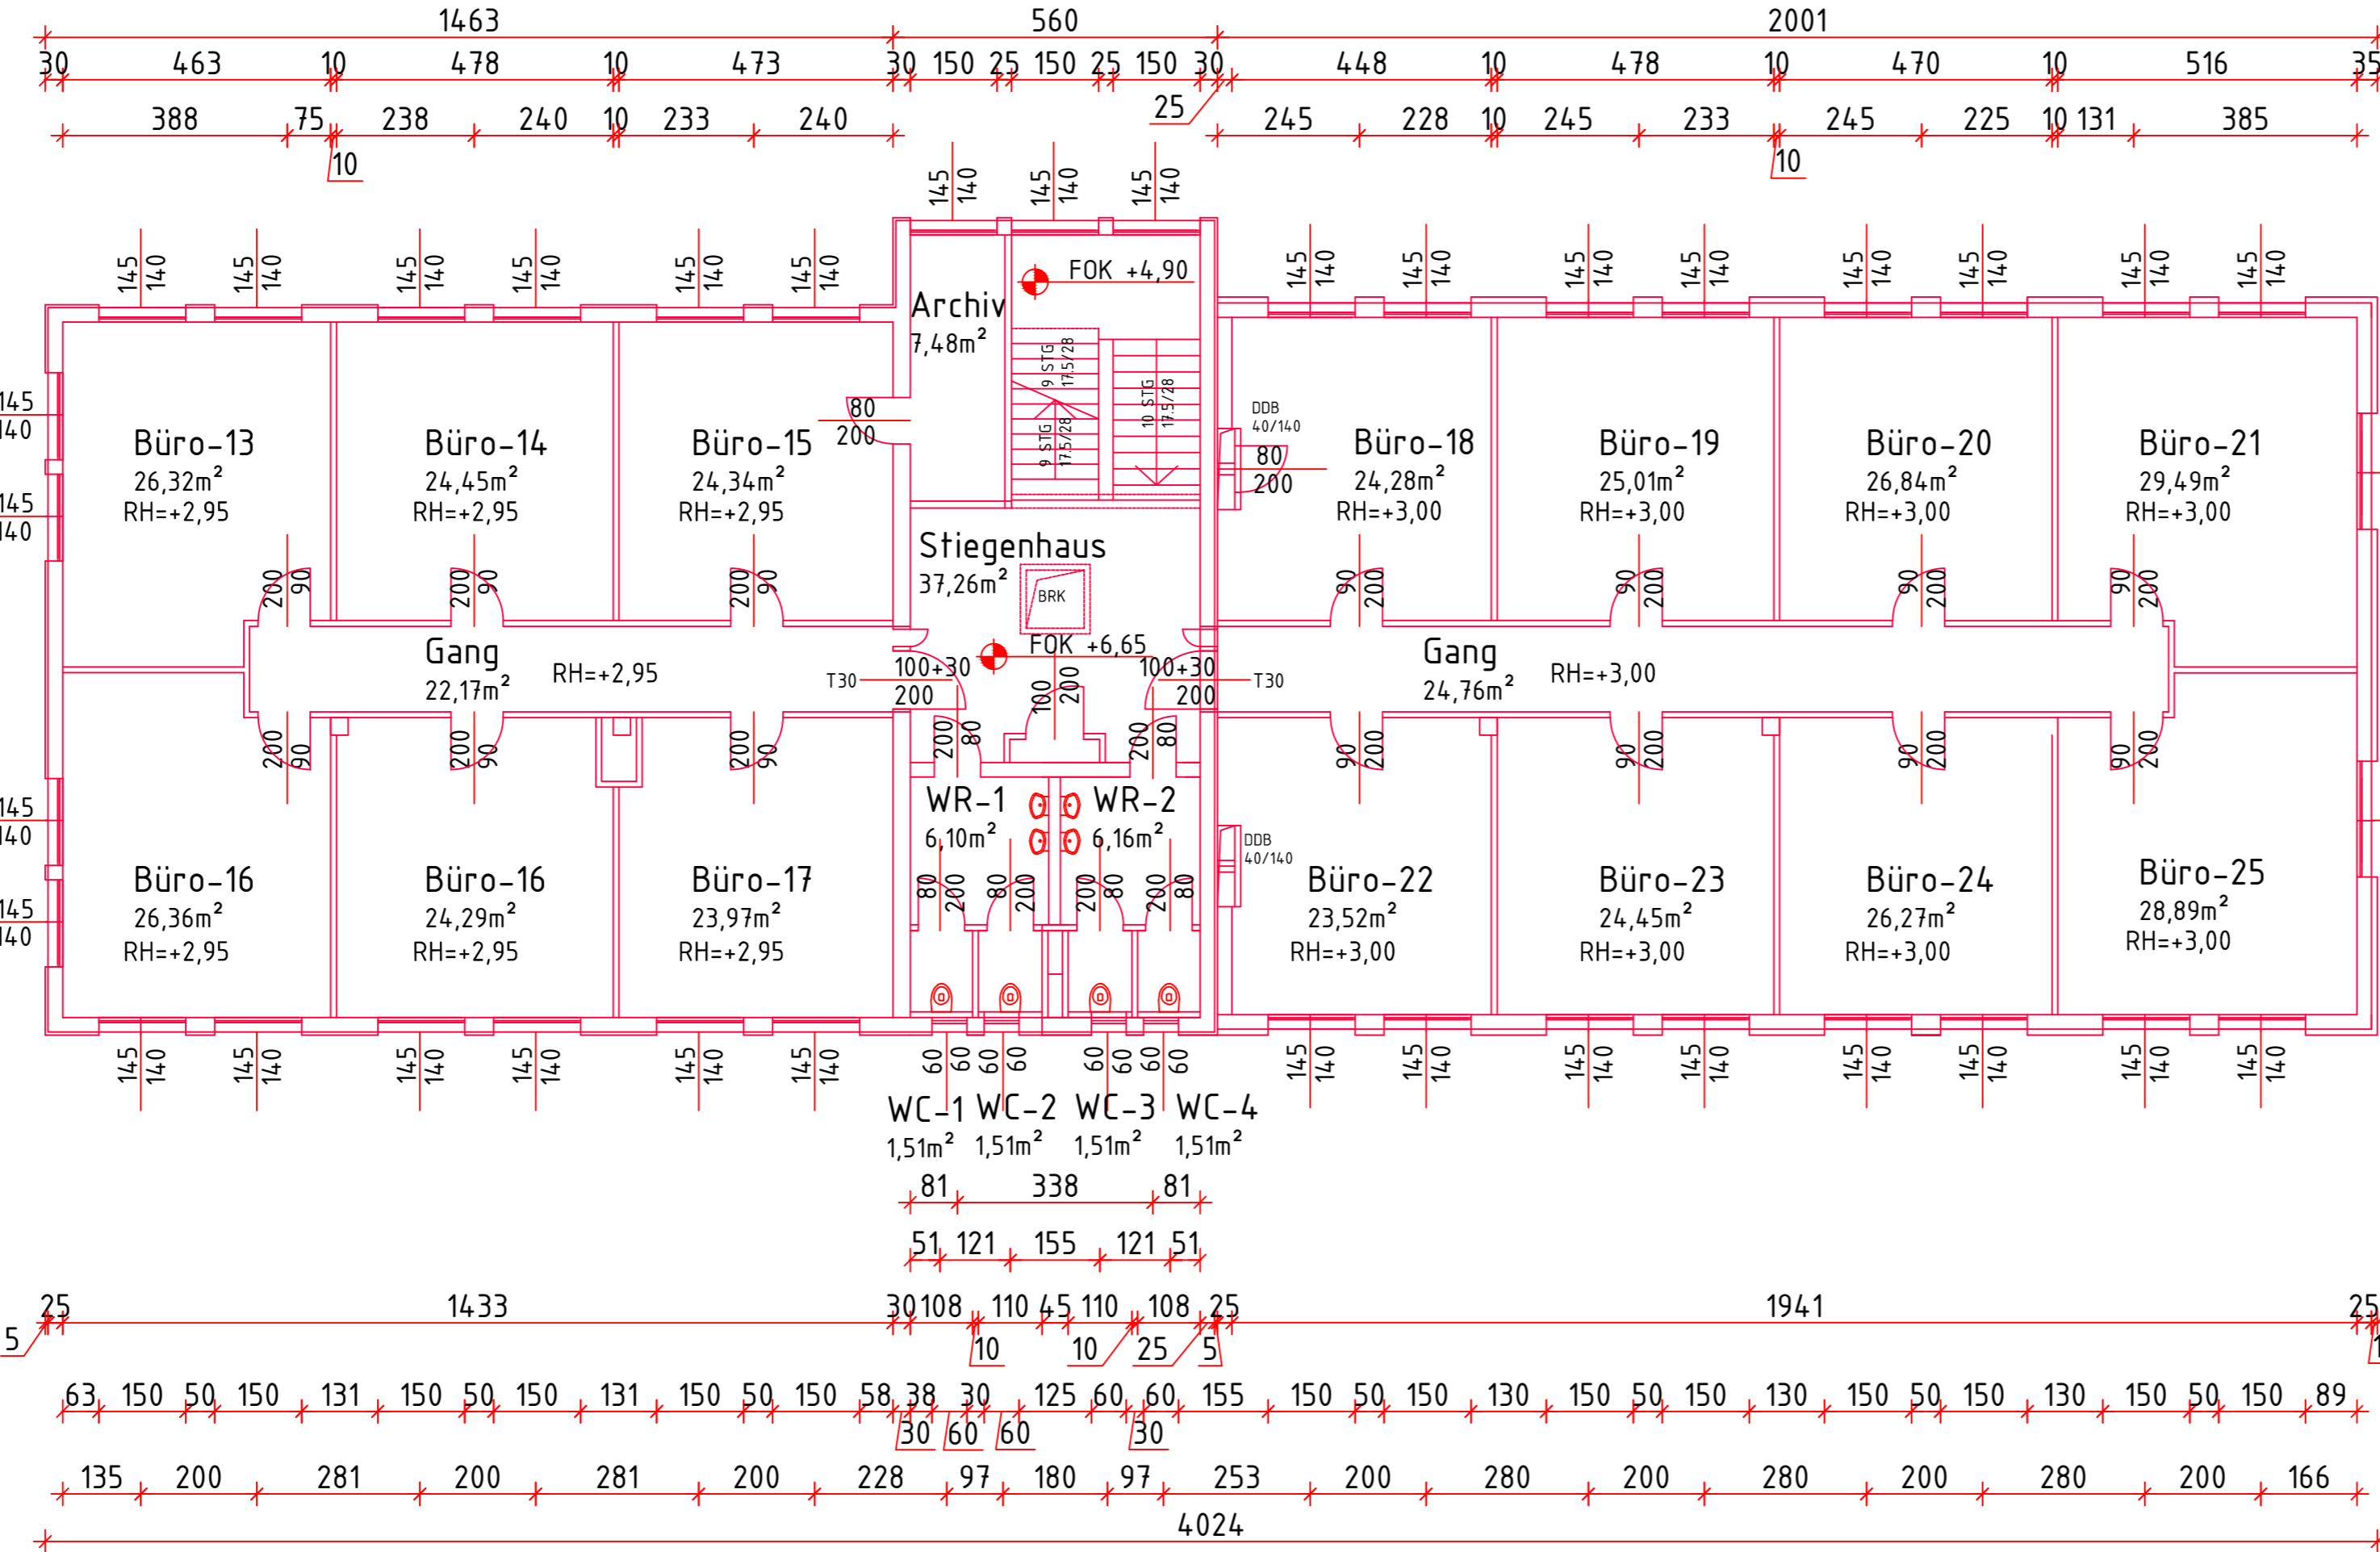



# OBJEKT 6 2.OG

171,90m<sup>2</sup>  
Fliesen  
Belichtungsflaeche: 32,7 m<sup>2</sup> => 17,7%

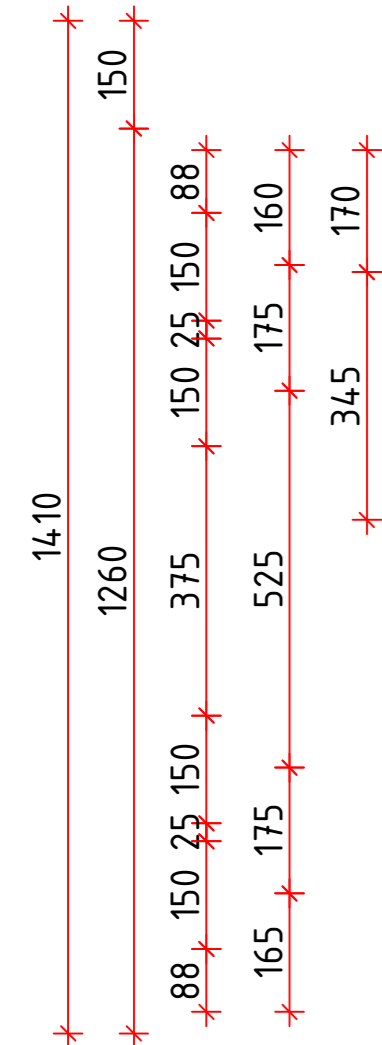


# OBJEKT 6 2.OG

233,51m<sup>2</sup>  
Fliesen  
Belichtungsflaeche: 38,48 m<sup>2</sup> => 16,5%

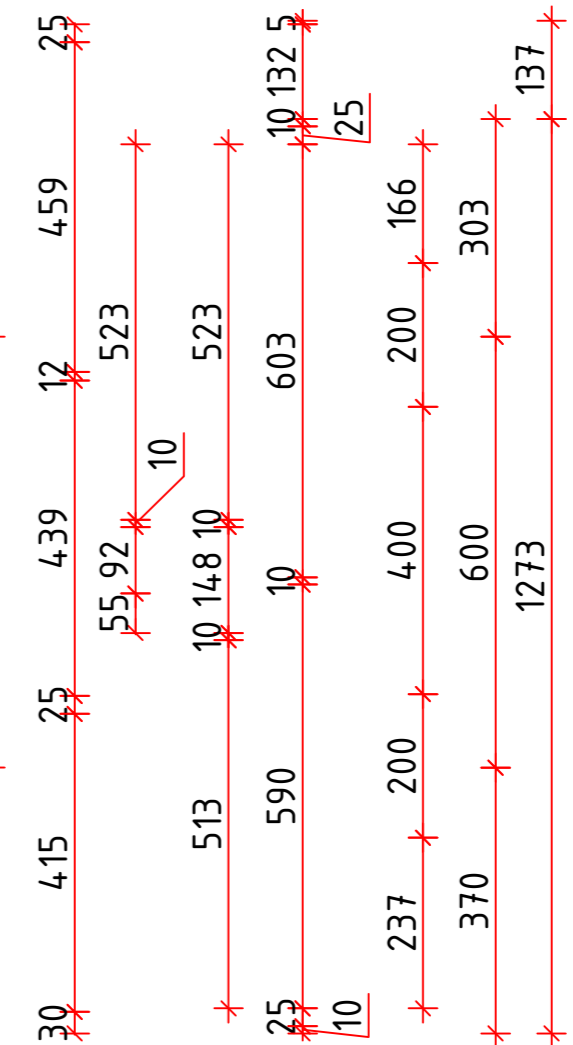

## LAGEPLAN / DETAILÜBERSICHT

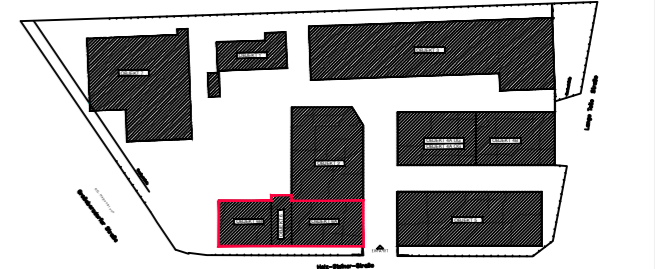

PLANINHALT:

# OBJEKT 6 2.OG

GRUNDRISS Niveau 6,66

PROJEKT:

INDUSTRIEPARK SEYRING  
HOLZ STEINER STRASSE 6  
2201 SEYRING

BAUHERR:



AUSG.AN:

AUSG.AM:

DATUM: 18.04.2013

MASSTAB: 1/100